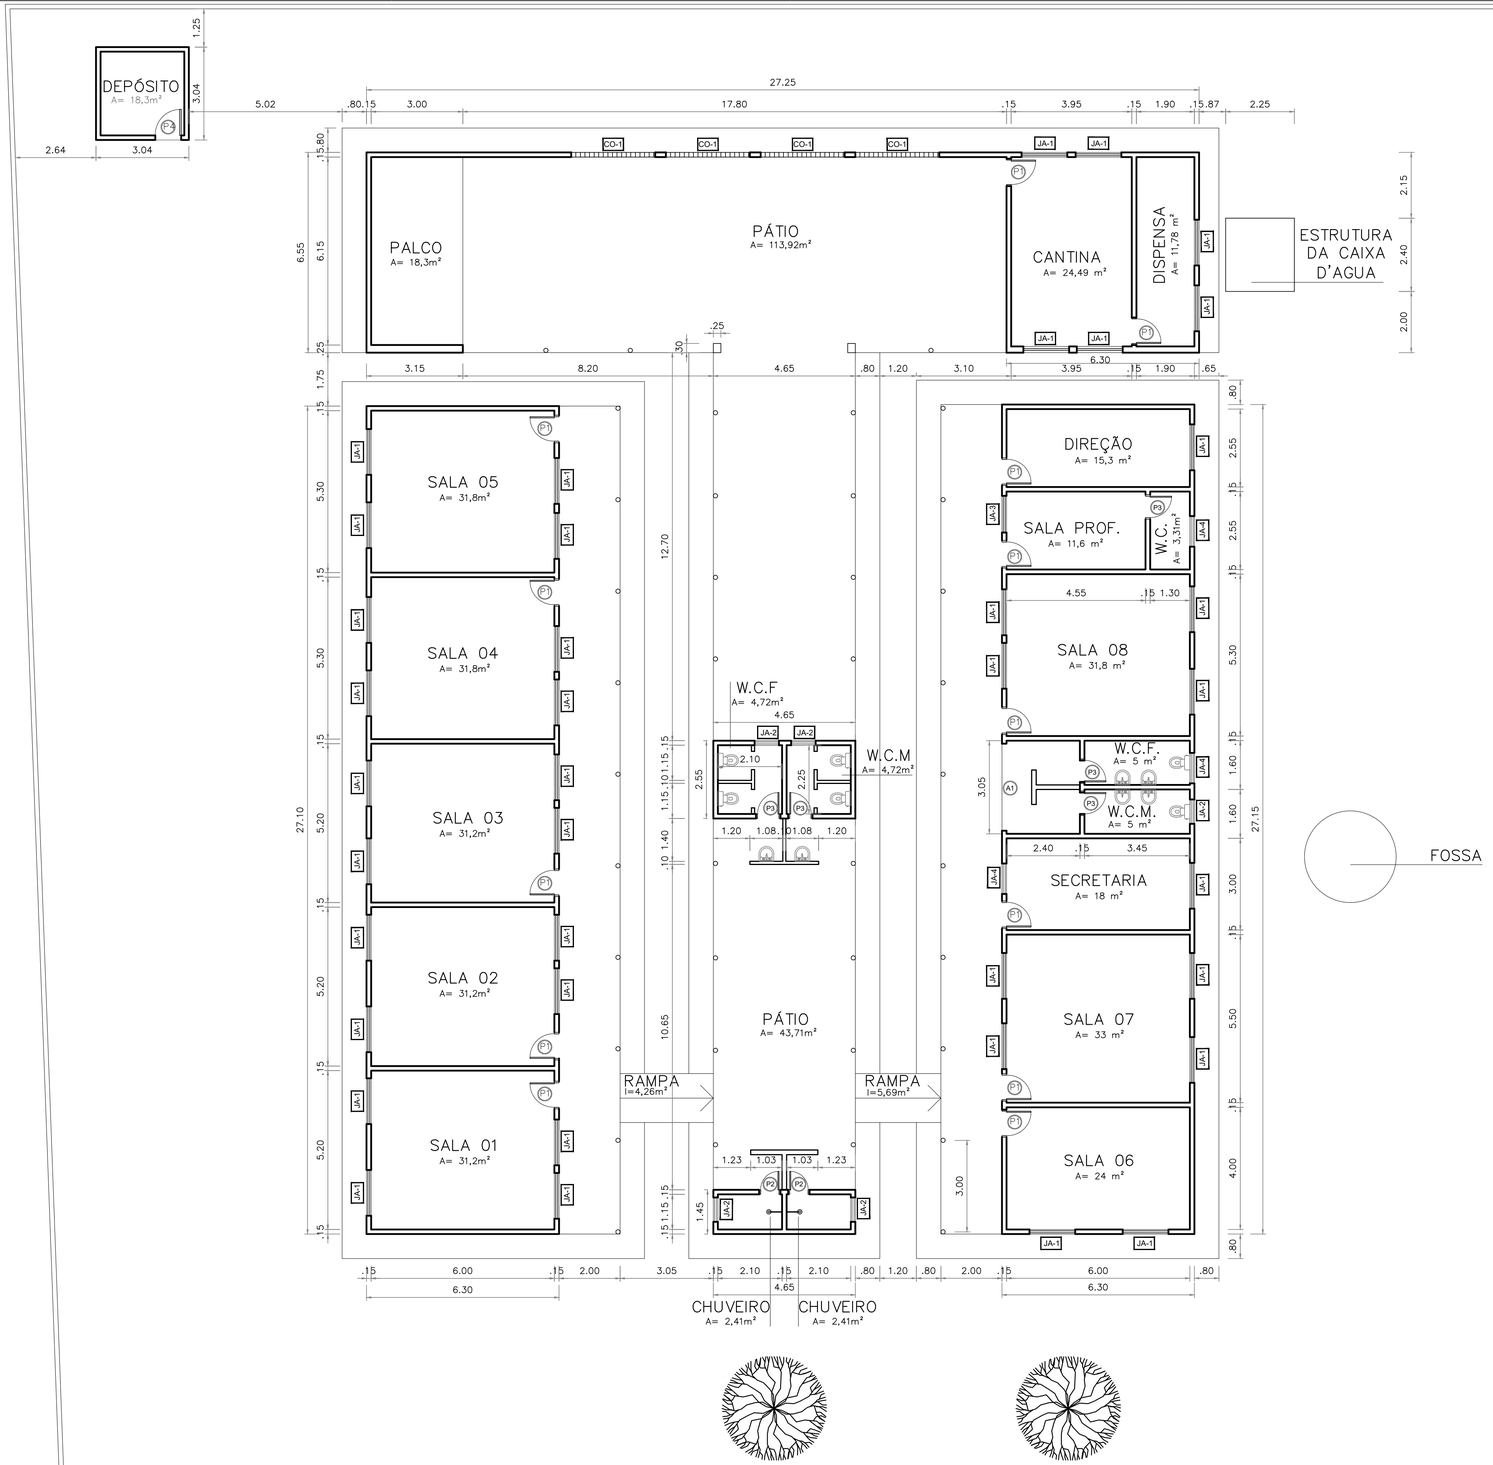

1 AS BUILT
ESCALA 1:100

2 FOTOS DO LOCAL
SEM ESCALA

3 CROQUI DE LOCALIZAÇÃO
SEM ESCALA

MAPA DE ESQUADRIAS

LEGENDA DE PORTAS E JANELAS

REF.	DIM. (cm)	QUANT.	TIPO
P1	80 x 210	13	01 folha – madeira de abrir
P2	60 x 210	2	01 folha – madeira de abrir
P3	70 x 210	3	01 folha – madeira de abrir
P4	85 x 210	1	01 folha – metal de abrir
A1	285 x 210	1	abertura sem porta
JA-1	150 x 120 / 115	38	esquadria de metal com vidro
JA-2	80 x 60 / 160	5	esquadria de metal com vidro
JA-3	120 x 120 / 110	1	esquadria de metal com vidro
JA-4	100 x 80 / 160	2	esquadria de metal com vidro
CO-1	2,75 x 105 / 95	4	tijolo vazado

NOTAS

1 – Medidas em metros

LEGENDA DA ALVENARIA

LEGENDA COBERTURA

ATUALIZAÇÃO

REV.	DESCRIÇÃO	DATA	EXEC.	VERIF.	APROV.
0	EMISSÃO INICIAL	10/01/22	A.T.R.G	G.V.M.	G.V.M

CONTRATADA: CARVALHO AMARAL ENGENHARIA
CNPJ Nº: 16.783.066/0001-35
Avenida Mestra Fininha, nº 726, 1º andar
Centro, Montes Claros/MG,
CEP: 39401-074
RESP. TEC. THAIS SARAIVA SOUSA ALMEIDA
REG. CREA: 244.557/D

CONTRATANTE: PREFEITURA MUNICIPAL DE SÃO ROMÃO/MG
CNPJ Nº: 24.891.418/0001-02
Av. Newton Gonçalves Pereira, 337
Centro, São Romão/MG,
CEP: 39.290-000
MUNICÍPIO/ÁREA: MUNICÍPIO DE SÃO ROMÃO/MG
RESPONSÁVEL CONTRATANTE: PREF. MUN. DE SÃO ROMÃO/MG

TÍTULO: PROJETO ARQUITETÔNICO
REFORMA DA CRECHE E PRÉ-ESCOLA MUNICIPAL CANTINHO FELIZ
AS BUILT, QUADRO DE ESQUADRIAS, FOTOS DO LOCAL, CROQUI DE LOCALIZAÇÃO
ENDEREÇO DA OBRA: RUA MESTRE QUINCAS, Nº 115

DATA: 10/01/2022
ESCALA: INDICADA
PRANCHA: 01/04
ARQUIVO: DE-2022.1713-MG.SR-ARQ-EXE.001=0